


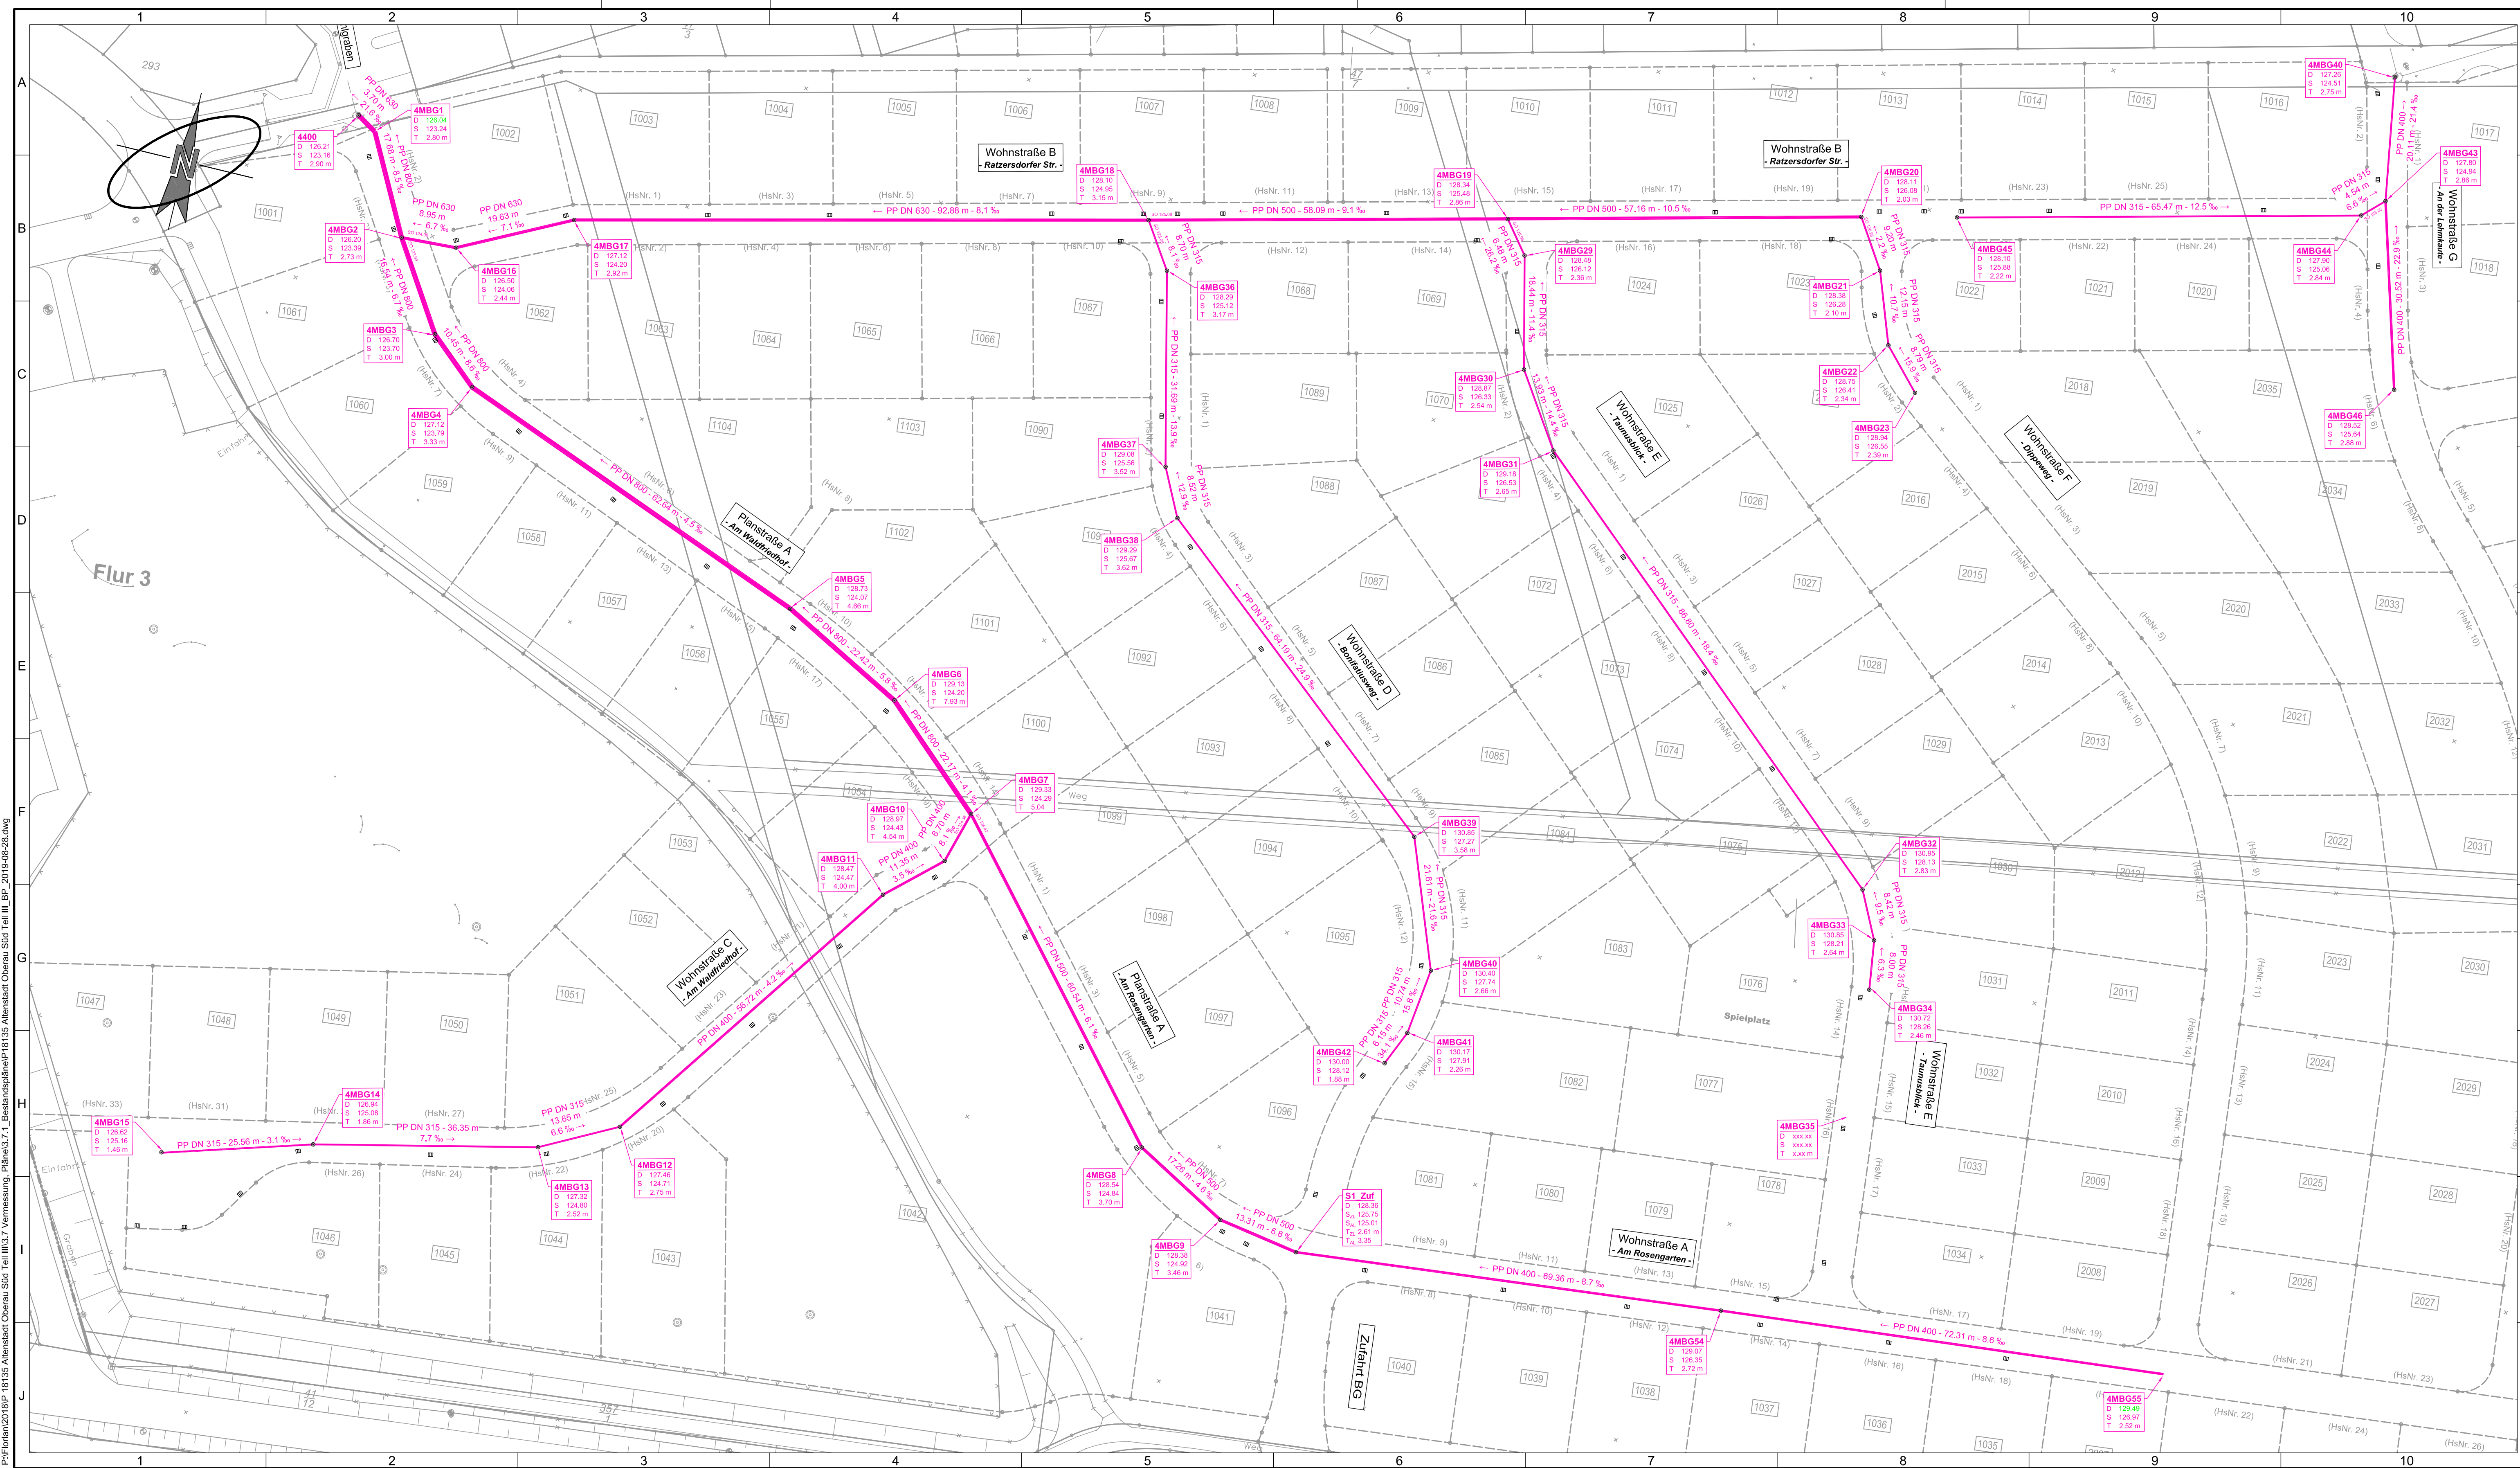

REUSCHER
Tiefbau GmbH

Westenhofer Straße
56477 Rennerod / Ww.
Tel.: 02664/9943-0
Fax: 02664/9943-43
E-mail: info@reuscher-tiefbau.de
Internet: www.reuscher-tiefbau.de

	Datum	Änderung	Name	geprüft
G	Bauherr:	Gemeindevorstand der Gemeinde Altenstadt Frankfurter Straße 11 63674 Altenstadt		
	Baumaßnahme:	Erschließung im Ortsteil Oberau Straßenbau BG Oberau-Süd Teil III - 1. BA		
H	Darstellung:	Trasse Versorgungsträger Leerrohre		
I	aufgestellt:	DATUM 22.10.2019	ZEICHEN St. Kerferpütz	Plannummer: OBE0919VT
		-	-	Blatt Nr.:
	Maßstab:	1 : 500		1
J	Hinweise / Notizen:		Planart:	
	Bestandsplan		Lageplan	